

### 取付管工事完成図


施工年度	2011	工事区分	個人負担
設置場所	森町1234		
申請者(住所)	森町2345		
申請者(氏名)	森町 森男		
施工業者名	(株)森町設備		
工期	~		
備考			

取付管	口径(mm) φ	100
	延長(m)	4.54
	深さ(m)	0.99
位置	上流マンホールより(m)	15.95
	柵寸法φ	200
柵	柵蓋種別	塩ビ蓋
	備考	

位置図  
(全体)




位置図  
(詳細)

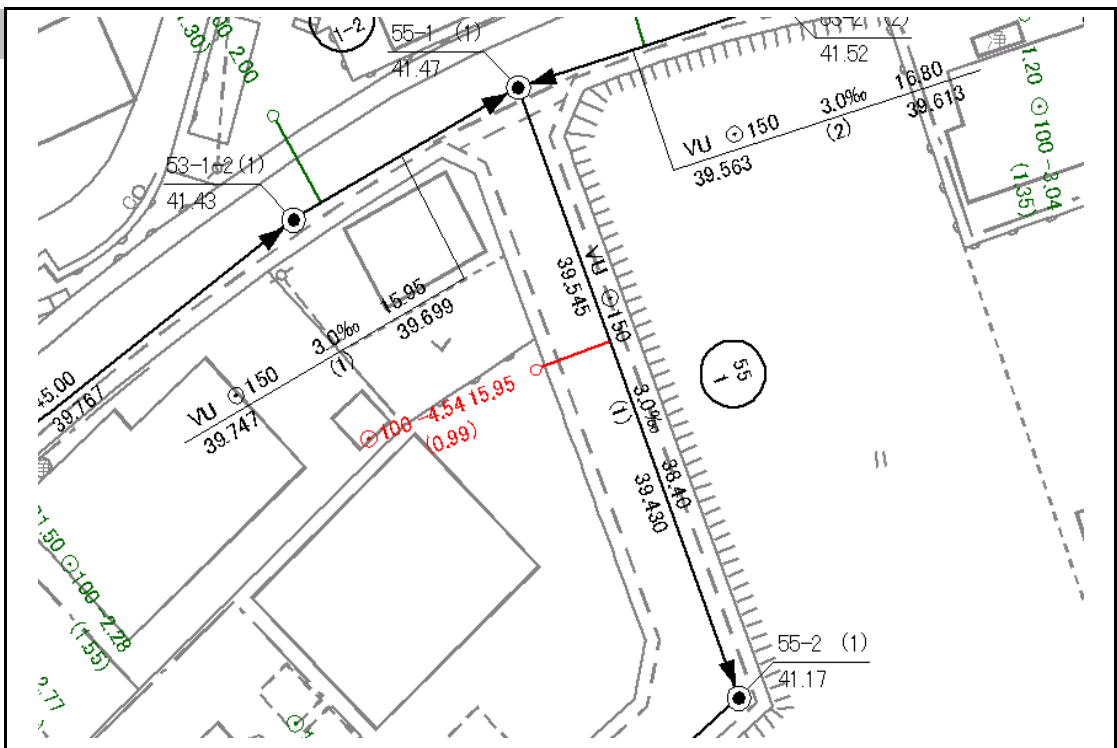

取付管断面図及び写真(支管側)

断面図

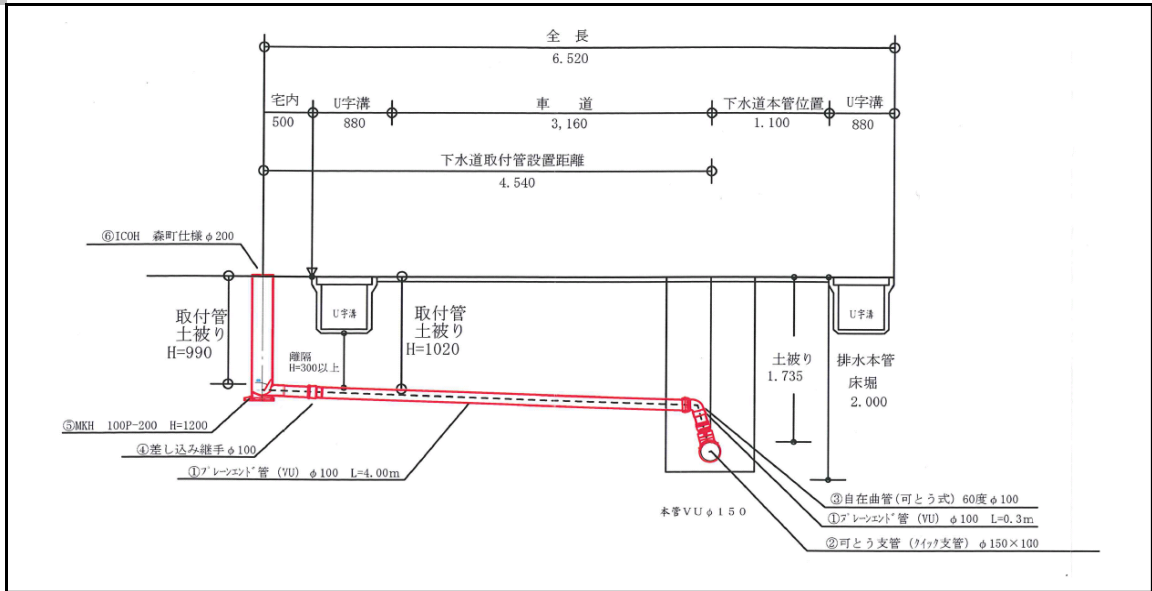


設置写真



取付管断面図及び写真(公共ます側)

断面図

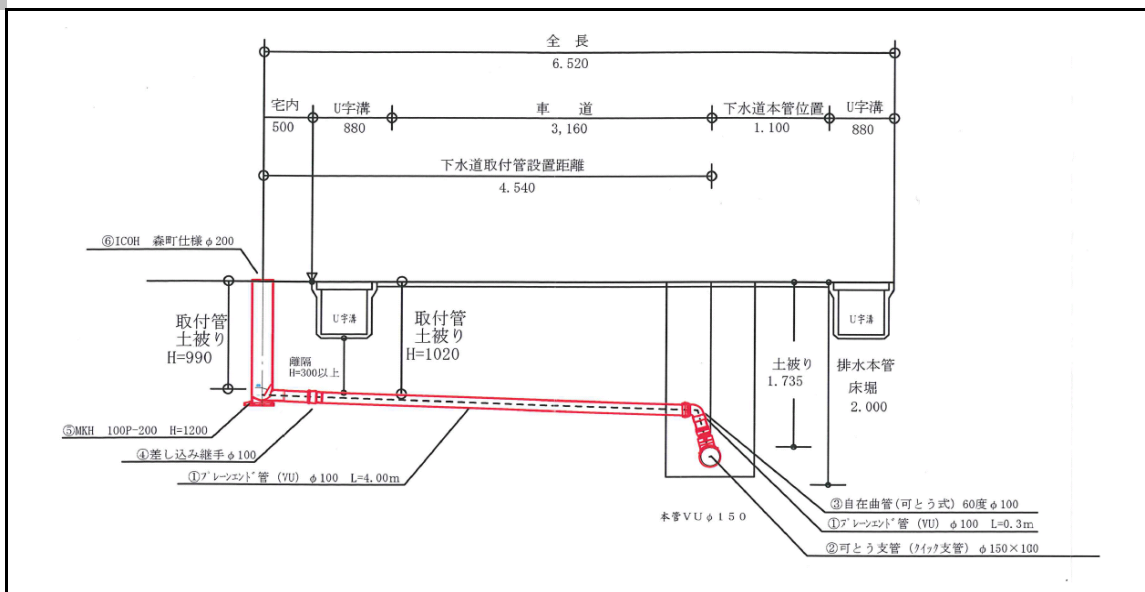

設置写真

